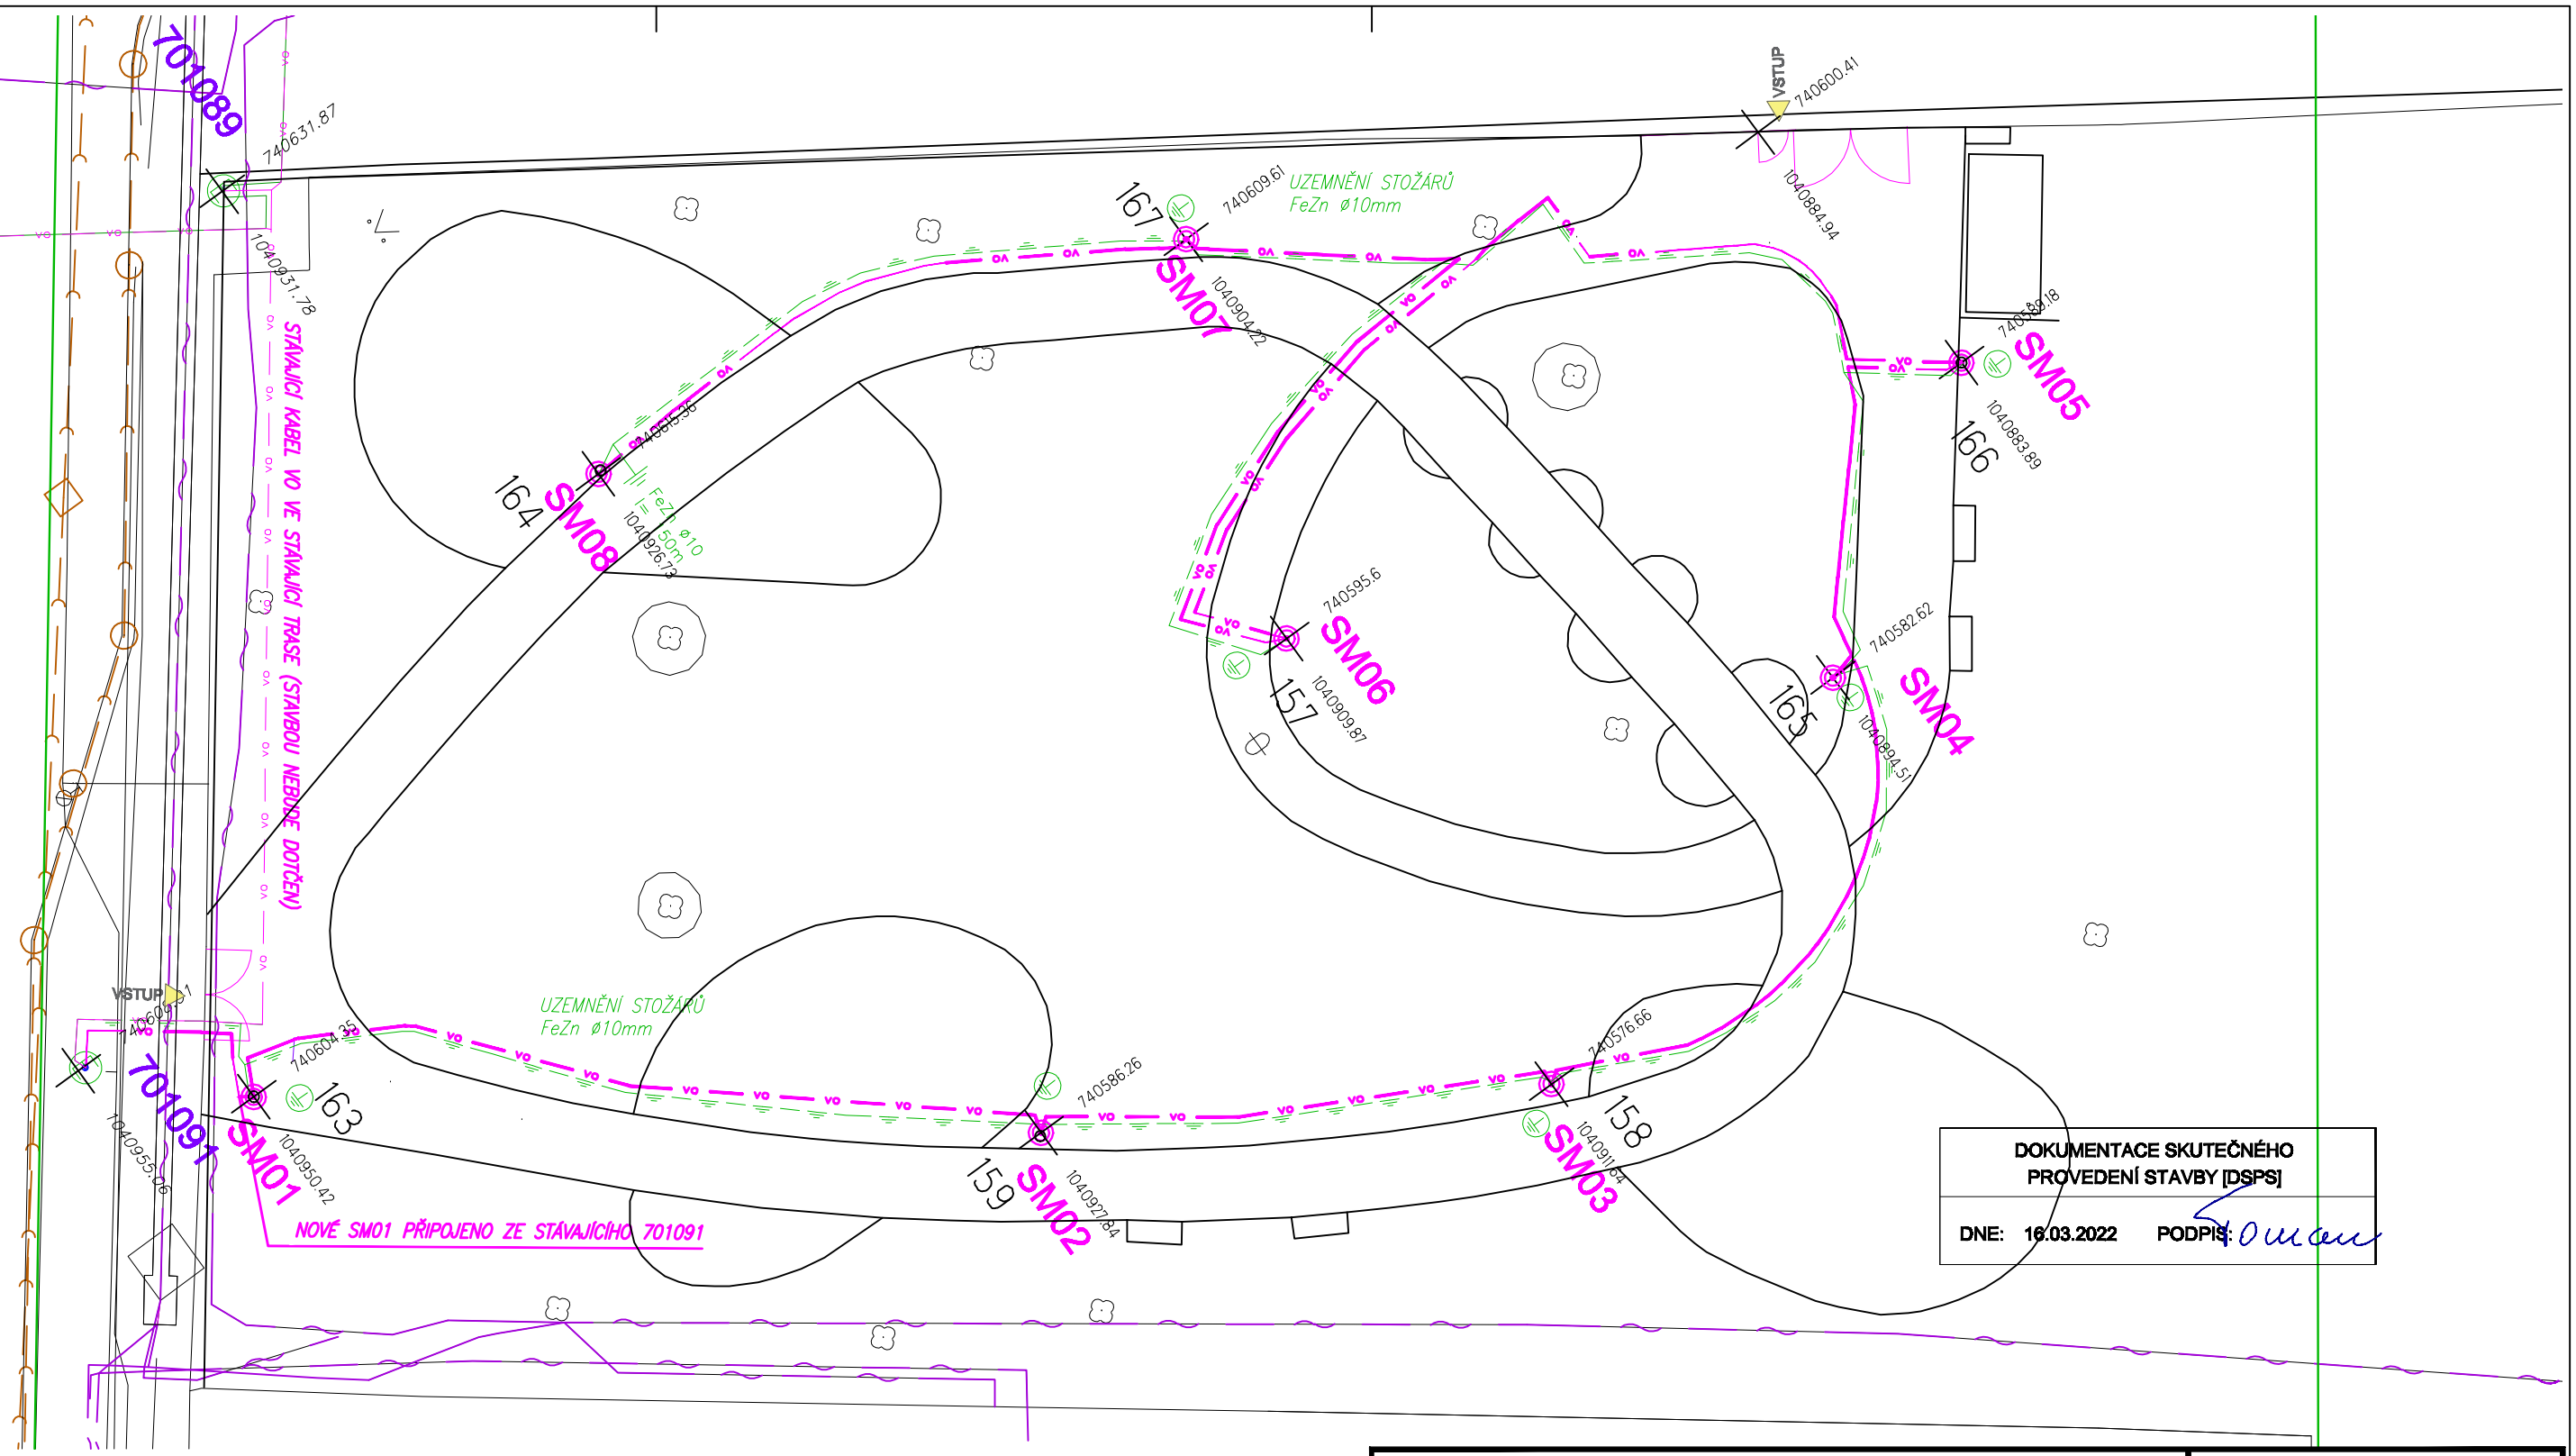

DOKUMENTACE SKUTEČNÉHO PROVEDENÍ STAVBY [DSPS]

DNE: 16.03.2022 PODPIS:

LEGENDA:

- **701091** ČÍSLO STÁVAJÍCÍHO SM
- POZICE STÁVAJÍCÍHO SM
- POZICE NOVÉHO SM
- NOVÝ PODZEMNÍ ROZVOD VO
- TRASA UMÍSTĚNÍ UZEMNĚNÍ FeZn10

INVESTOR: Městská část Praha 7, nábř. Kpt. Jaroše 1000, 170 00, Praha 7, IČO 00063754			PROJEKTANT: **Jiří TOMAN-Projektim, STRAČENSKÁ 614, ŠTĚTÍ 411 08, IČ: 627 74 271**
PROJEKTANT ČÁSTI	VYPRACOVAL	KONTROLA	HIP
JIŘÍ TOMAN	JIŘÍ TOMAN	.	ING.ARCH.I V.DROBNÝ

AKCE: REKONSTRUKCE DĚTSKÉHO HŘIŠTĚ ORTENOVO NÁMĚSTÍ, PRAHA 7		DOKUMENTACE	DSPS
		MĚŘÍTKO	1:250
		DATUM	03/2022
OBSAH PŘÍLOHY: DISPOZICE DĚTSKÉHO HŘIŠTĚ	ČÍSLO KOPIE	ČÍSLO PŘÍLOHY	D–IO–03.2

DOKUMENTACI LZE UŽÍVAT POUZE VE SMYSLU PŘÍSLUŠNÉ SMLOUVY O DÍLO. VÝKRES, ČI JEHO ČÁST, MŮŽE BÝT KOPÍROVÁN NEBO JINÝM ZPŮSOBEM ROZŠIŘOVÁN POUZE PO PŘEDCHOZÍM SOUHLASU